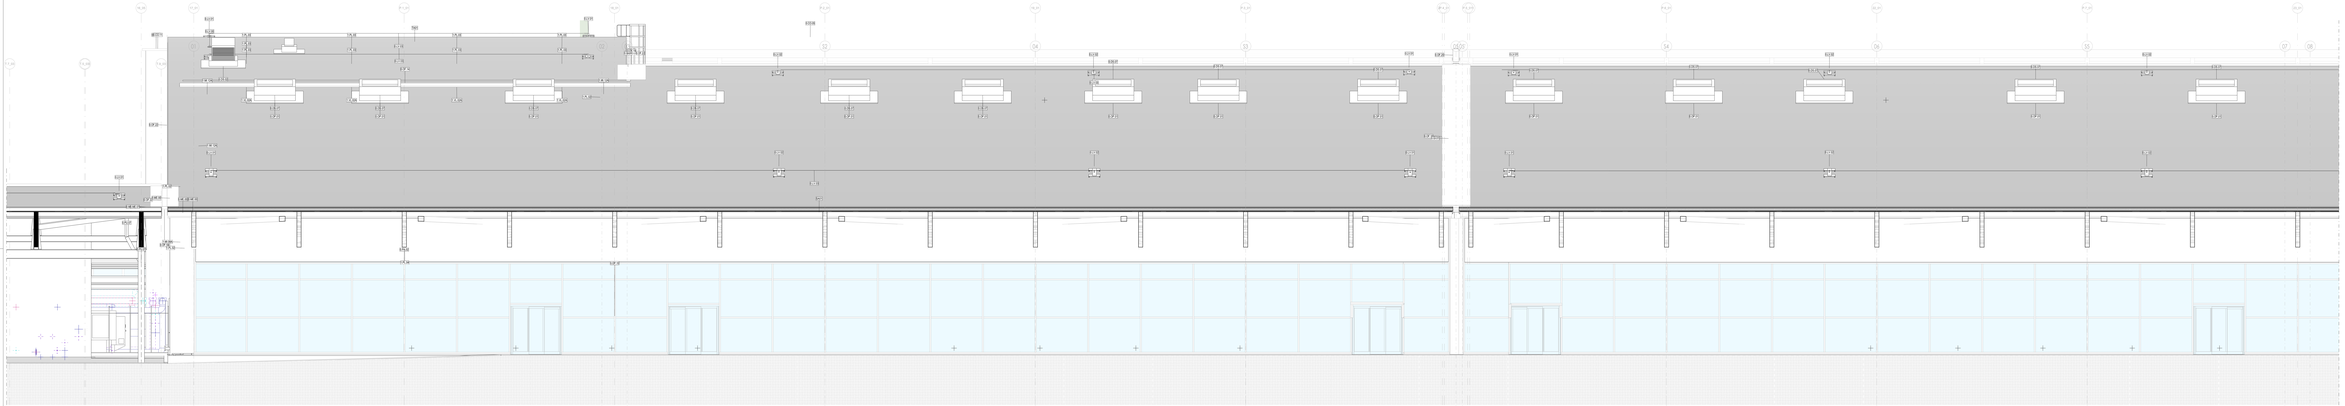

Terminal Partenze - Prospetto Sud S1

Scala 1 : 50

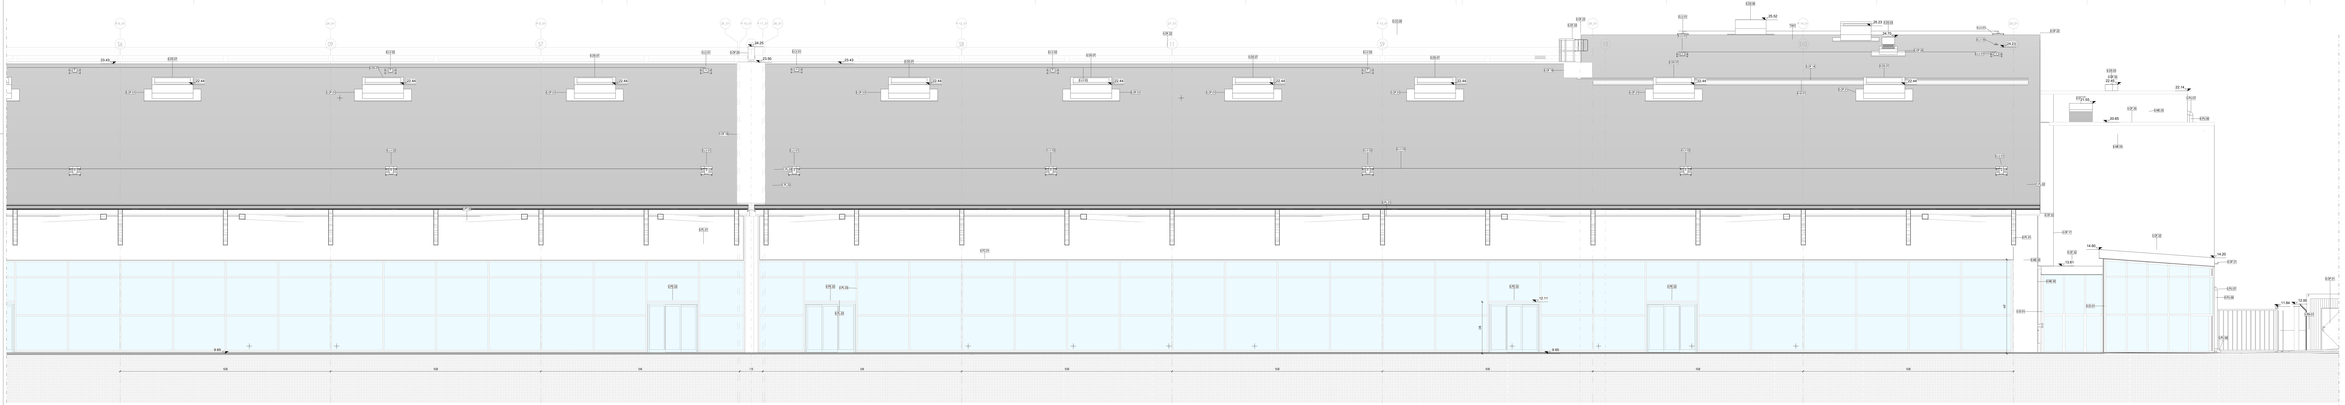

Terminal Partenze - Prospetto Sud S2

Scala 1 : 50

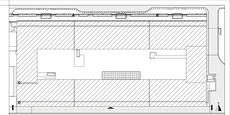

LEGENDA GRAFICA

- 0.00 ... QUOTA FINITO PIANTA
- 0.00 ... QUOTA FINITO SEZIONE
- ASSE STRUTTURALE
- 00 DIMENSIONE LINEARE
- ETICHETTA PORTE (Dimensione nella)
- ETICHETTA MURI
- INDICAZIONE ORIZZONTE
- INDICAZIONE NORD
- LINEA DOGANALE
- LINEA DI PENDENZA

XXX XXX — Nome Locale
XX — Numero Locale
X.XX — Area
X.XX — Altezza con dislivello
X — Piano
X — Piano Locale

Gli elementi compresi in arancione sono previsti in progetto ma realizzati in appalto.

Area non soggetta ad intervento
Locali lasciati dall'attuale/ancora in appalto

Area a rustico
Locali consegnati a rustico

Pavimentazione esistente
Pav. esclusa dall'intervento in appalto

CAPOSALDO FISSO

CAPOSALDO FISSO: N/S 4307454.7332; E/O 1837988.8011; QUOTA ALTIM. 9.00

DISPOSITIVI DI SICUREZZA

- E.U.V.01 PUNTO DI ANCORAGGIO ESTREMITA'
- E.U.V.02 PUNTO DI ANCORAGGIO
- E.U.V.03 FUNE IN ACCIAIO
- E.U.V.00 PUNTO DI ANCORAGGIO

PARTIZIONI VERTICALI		PARTIZIONI ORIZZONTALI		INFISSI	
ME	MURATURE ESTERNE	PT	PAVIMENTI	PI	PORTE INTERNE
MI	MURATURE INTERNE	MS	MASSETTI	PE	PORTE ESTERNE
DI	DIVISORI	PN	PAVIMENTI ESTERNI	FI	FINESTRE INTERNE/ESTERNE
PA	PANNELLI	CO	COPERTURE	LU	LUCERNAIRI
PL	PLACCATURE	CONTROSOFFITTI		FC	FACCIATE CONTINUE
PV	PARETI VETRATE				
RI	RIVESTIMENTI	CS	CONTROSOFFITTI		
		VL	VELETTE		

ALTRI ELEMENTI

RN	RINGHIERE NAVI/ CORRIMANI	AR	ARREDI	BR	PARACOLPI
PU	PLUVIALI/ CANALI/ CANALINE	BC	SCALE (Pubblico)	BO	SCALE (Operatori)
		OP	OPERE PREFABBRICATE	OF	OPERE IN FERRO
SA	SANITARI	VE	AIUOLE / ALBERI	LV	TATTILNAIPPE

FINITURE

B - Zocolature

B01	Rivestimento ceramico perimetrale all'interno dei bagni	
B02	Rivestimento ceramico perimetrale all'esterno dei bagni, cucina e locali tecnici	H 150 mm
B03	Rivestimento ceramico a tutta altezza per pareti attrezzate bagni disabili	H 150 mm
B04	Rivestimento ceramico a tutta altezza per pareti attrezzate cucina	H 150 mm
B05	Rivestimento ceramico a tutta altezza per pareti attrezzate locali tecnici	H 150 mm
Bsp01	Zoccolino in legno massiccio	H 100 mm

M - Pittura murale

M01	Pittura murale a tempera o silicatica o silossanica lavabile per esterno	
TR01	Pannello di rivestimento in legno massiccio con cornicetta	H 100 mm
TR02	Pannello di rivestimento in legno massiccio con cornicetta	
Rsp01	Rivestimento esterno in lamiera grecata preverniciata effetto pietra o mattoni chiaro	Dim. 1000x65 mm
Rsp02	Rivestimento esterno in lamiera grecata preverniciata effetto legno	
Rsp03	Rivestimento esterno in lamiera grecata preverniciata effetto legno	

C - Controsoffitto

CS01	Soffitto in cartongesso	Larghezza 60 mm
CS02	Soffitto in cartongesso perimetrale	Larghezza 60 mm
CS03	Soffitto in cartongesso perimetrale	Dim. variabile
CS04	Pannelli fonoassorbenti	Dim. 1200x600 mm
CS05	Pannelli fonoassorbenti	Dim. 600x1800 mm
Bsp01	Box in lamiera preverniciata	
Bsp02	Box in lamiera preverniciata	
LaP01	Pannelli ceramici a tutta gas provvisti di effetto cotto e locali tecnici	Dim. 1200x60 cm
Bsp01	Rivestimento in legno	
Bsp02	Rivestimento in legno	
Bsp03	Rivestimento in legno massiccio	

0,00 20m 50m

ENAC
Ente Nazionale per l'Aviazione Civile

AEROPORTO CIVILE DI LAMEZIA TERME (CZ)

LOTTO L1 - Sviluppo aeroidrocarpo passeggeri
CUP: H94C02000030000
LOTTO L2 - Interventi per la security e la digitalizzazione
CUP: H88D20000036002
LOTTO L6 - Potenziamento delle reti di sottosuolo e impianti tecnologici
CUP: H94C02000040009

PROGETTO ESECUTIVO

LOTTO 1

ARCHITETTURA - STATO DI PROGETTO - AMBITO 01

Terminal Partenze - Prospetto Sud

GRUPPO DI PROGETTAZIONE
Raggruppamento Temporaneo di Professionisti

Società Italiana Progettisti Associati di ingegneria e architettura
Ing. Filippo Bruno
Ing. Massimo Carnevali
Ing. Alessandro Carnevali
Ing. Giovanni Ciro Ferrara
Ing. Luca Ferrara
Ing. Giuseppe Ferrara
Ing. Gianluca Carnevali

Studio Tecnico Ing. Gianpaolo Pisanti
Progettazione Specialistica Impianti
Ing. Gianpaolo Pisanti
Ing. Daniele Tripi
Ing. Giuseppe Pisanti
Ing. Gianluca Pisanti

AERTEC
Società Aeronautica, Aeroportuale Gestione Aeroporti
Responsabile settore di ingegneria
Ing. Pietro Tonzi Ballanti

VALLE 3.0
Società Consortile a Responsabilità Limitata

incide
Società Cooperativa di Professionisti
Ing. Gianluca Gattoni
Responsabile integrazione strutture
Ing. Stefano Pagliarulo

CODICE ELABORATO										REVISIONE			
Fase	Lotto	Ambito	Disciplina	Tipo	Numero	Rev.	Scala	N.	Data				Descrizione
E	L1	01	ARC	PR	03	0	As built	0	11/09/2023	0	11/09/2023	EMISSIONE	

NOME FILE: AR01SP-EL1-01-ARC-PR-03-A.dwg — REDAZIONE: RCS — VALLE 3.0

Foto del Cantiere/ie: **Società Aeroporti Gestione S.r.l.**

INTERVENTO FACENTE PARTE DEL CONTRATTO
Contratto Esecuzione Lavori n° 2/2021
CIG: C3C1A3B7

IL RESPONSABILE DEL PROCEDIMENTO
Ing. Pasquale Garofalo

IL POST HOLDER DI AREA
OPERATIVA: DIRITTO AERONAUTICO Dott. Fortunato PIZZIGRILLO PATRIMONIO AEREO Dott.ssa Maria ACCARDO CAPOSE Dott.ssa Maria Grazia

Approvazione **ENAC**